



281

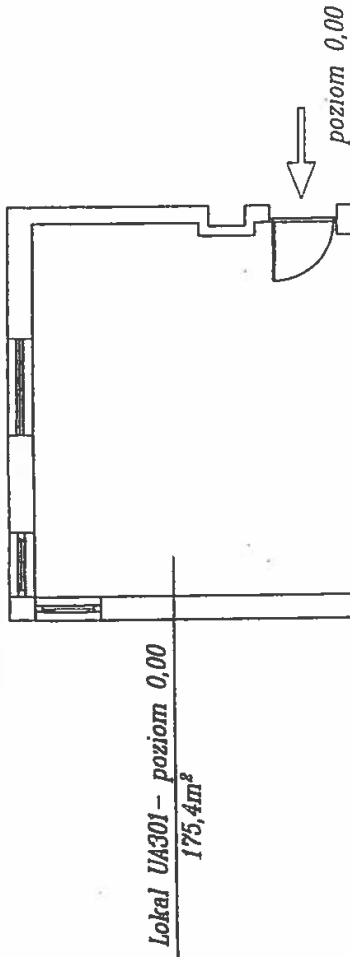


Lokal UA301 - poziom 0,00
175,4m²

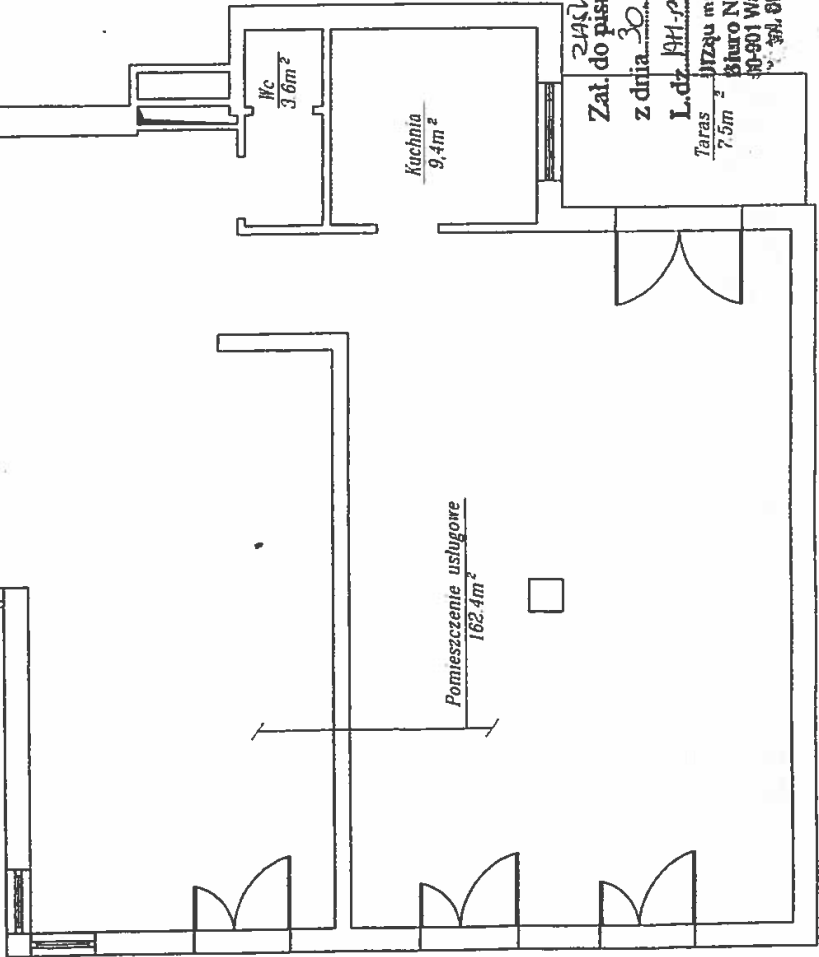

Inwentaryzacja powykonawcza
osiedla apartamentowego
SONATA
Warszawa ul. Grochowska 341

Schemat Osiedla

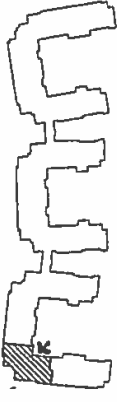

ALLEGRO - PARTER (uliczka górna)
Lokal użytkowy UA301 - poziom 0,00
Nr porządkowy 281

Powierzchnia użytkowa 175,4m²
Powierzchnia tarasu 7,5m²

WYKONAWCA:
28.08.2006
mgr inż. Jolanta Barbara Chodłkowska
udr. ST-948/87

Placitum
Chodłkowska

INWESTOR:

Sabe Investments Sp. z o.o.
ul. Gwardia 5b, lok. 5, 00-651 Warszawa
Regon 024300000, NIP 525-200-331
Dyrektor Generalnego

Mur

Skala 1 : 100

pstr. 50021. 44
cat.

Galeria lokalu 281:

